Département des ALPES DE HAUTE PROVENCE - Commune de SISTERON

Lieu-dit : " La Chaumiane "

Parcelle cadastrée Section BE n° 174-176-177 et 1026

Lotissement " Vigneaubois "

PLAN DE RECOLEMENT DES RESEAUX HUMIDES

Echelle : 1/500

LEGENDE

- Récolement Réseau Eaux Puviales
- Récolement Réseau Eaux Usées
- Récolement Réseau Eaux Potable
- Récolement Réseau d'Aspersion

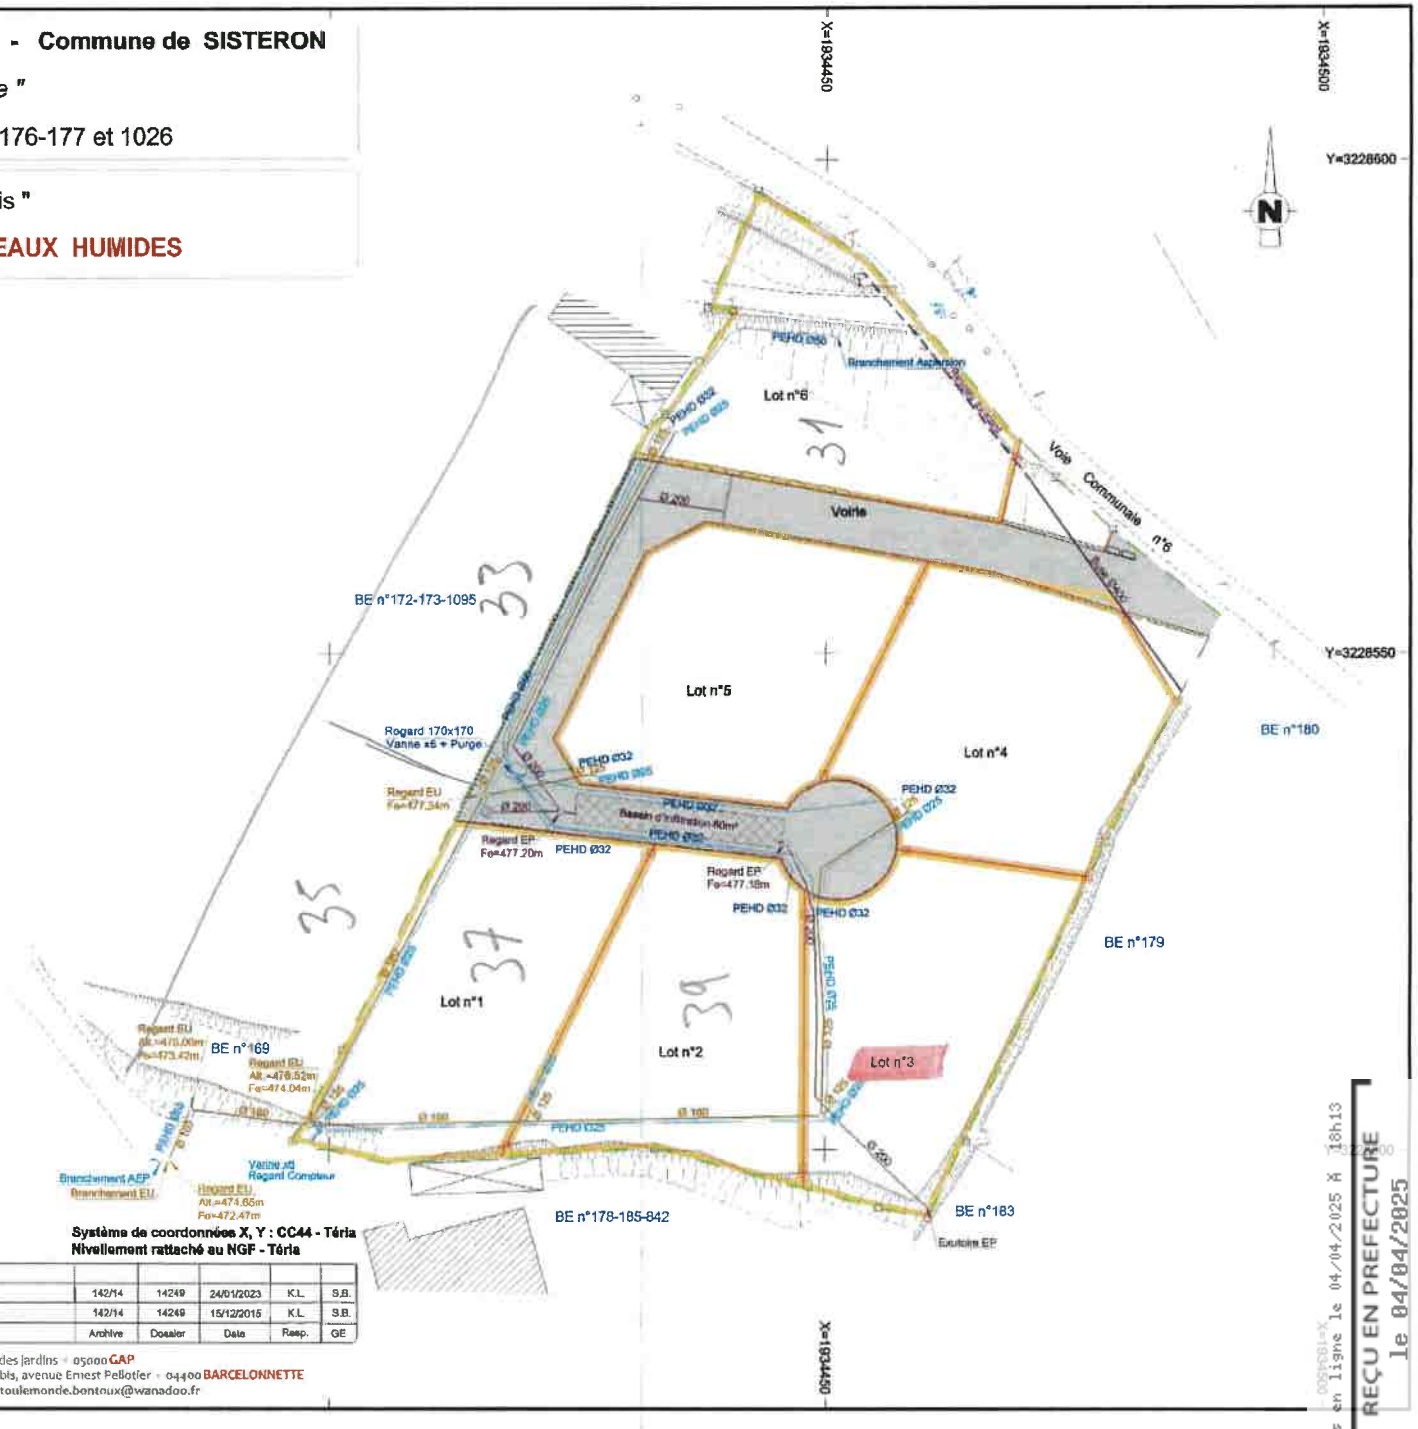

Système de coordonnées X, Y : CC44 - Téria
Nivellement rattaché au NGF - Téria

Indice	Modifications	Archive	Dossier	Date	Resp.	GE
1	Récolement réseaux	142/14	14249	24/01/2023	K.L.	S.B.
0	Permis d'Aménager	142/14	14249	15/12/2015	K.L.	S.B.

TOULEMONDE BONTOUX
Géomètres Experts
ORDRE GEO GEOMETRES-EXPERTS

› Résidence « Les Terrasses de Bonne » - 4, rue des jardins - 05000 GAP
› Hôtel d'Entreprises - Zone Craplet - Bât. 26 - 2 bis, avenue Ernest Pellotier - 04400 BARCELONNETTE
Tél. 04 92 51 37 22 - Fax 04 92 53 35 62 - e-mail : toulemonde.bontoux@wanadoo.fr

Mis en ligne le 04/04/2025 à 18h13
REÇU EN PREFECTURE
le 04/04/2025
Application agréée E-legalite.com
099_DE-004-210402095-20250403-2025_03_19_